LEGENDA

GRAFIA	DESCRIZIONE		
	Confine comunale - area interessata dall' agro centuriato nord-orientale di Padova. Titolo I D.Lgs 490/1999 (ex. L. 1089/1939)		
ZONA	Perimetro zona omogenea	denominazione zona	numero zona
	ZONA A	centro storico	
	ZONA C1	completamento	
	ZONA C1.1	mantenimento	
	ZONA C1.2	lotti liberi	
	ZONA C1.3	lotti a volumetria predefinita	
	ZONA C1.4	nuclei residenziali in territorio extraurbano	
	ZONA C2.2	nuova espansione rada	
S	ZONA C2.2S	nuova espansione speciali	
	ZONA FS	verde pubblico per parco, gioco e sport	
P	ZONA P	parcheggi	esistenti / in progetto
	ZONA F1	aree cimiteriali	
	SOTTOZONA E2	di produzione	
	SOTTOZONA E3	ad elevata frammentazione fondiaria e ambito di edificazione sottozona E2	
	zone di tutela, fasce di rispetto, coni visuali		
	limite zone di tutela e fasce di rispetto		
	percorsi ciclo-pedonali		
	percorsi ciclabili		
	sentieri pedonali		
	stazione radiobase per la telefonia civile		

ESTRATTO DI P.I.
Comune di Borgoricco (PD)
scala 1:5000

Nuovo percorso ciclo-pedonale

PROPOSTA IN VARIANTE AL P.I.
Comune di Borgoricco (PD)
scala 1:5000

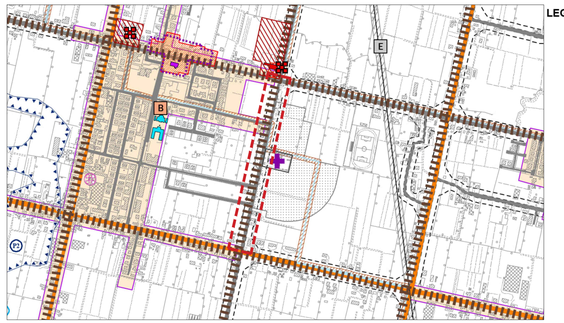

LEGENDA

Ambito di paesaggio n. 8: Pianura centrale veneta
Scheda ricognitiva n.28: Pianura Centuriata (P.T.R.C. adottato, art.71) – intero territorio comunale

Zone di vulnerabilità da nitrati di origine agricola secondo il P.T.A. - intero territorio comunale

Area tributaria della Laguna di Venezia (P.T.R.C. vigente; art. 12) - intero territorio comunale

ESTRATTO P.A.T.
Carta dei vincoli
scala 1:10000

ESTRATTO DI MAPPA
Catasto Comune di Borgoricco (PD)
Fg. 15 particelle 1853, 574, 550, 227, 1880, 1443, 1450, 202, 204
scala 1:2000

PROVINCIA DI PADOVA
COMUNE DI
BORGORICCO

OGGETTO

PROGETTO DI FATTIBILITA' TECNICO-ECONOMICA

Messa in sicurezza di Via Croce Ruzza - Via del Graticolato con realizzazione percorso ciclopedonale
CUP:

RICHIEDENTE

COMUNE DI BORGORICCO
Viale Europa, 10
35010 - Borgoricco [PD]
P.IVA 01502870288
C.F. 80008850283

RUP: Geom. Simone Ferrara

PROGETTISTA

Ing. Andrea Berro

BS progetti S.r.l.
via Roma n. 130
30030 - Pianiga [VE]
t. [+39] 041 5195480
P. IVA 04295420271
www.bs-eng.net
info@pec.bs-eng.net
info@bs-eng.net

Ref. progetto ARCHITETTONICO	Arch.	Andrea Sartori
Ref. progetto STRUTTURALE	Ing.	Andrea Berro
COLLABORATORI	Arch.	Carlo Didonè
	Arch.	Enrico Facchin
	Arch.	Pietro Cirilli
	Ing.	Kelly Pagan

REV.n°	DATA	DESCRIZIONE

xx	AS	AB	BS 0 8 0 3 2 4
Redatto	Verificato	Approvato	Codice commessa

ELABORATO

COROGRAFIA
Inquadramento territoriale e urbanistico

SCALA: **VARIE**

N. TAVOLA: **A00.0.1**

PFTE	DEFINITIVO AUTORIZZATIVO	ESECUTIVO	AS BUILT

Il presente disegno è di proprietà dei progettisti e non può essere riprodotto nè consegnato a terzi senza loro autorizzazione scritta Art.99 L.22/04/1941 N.633